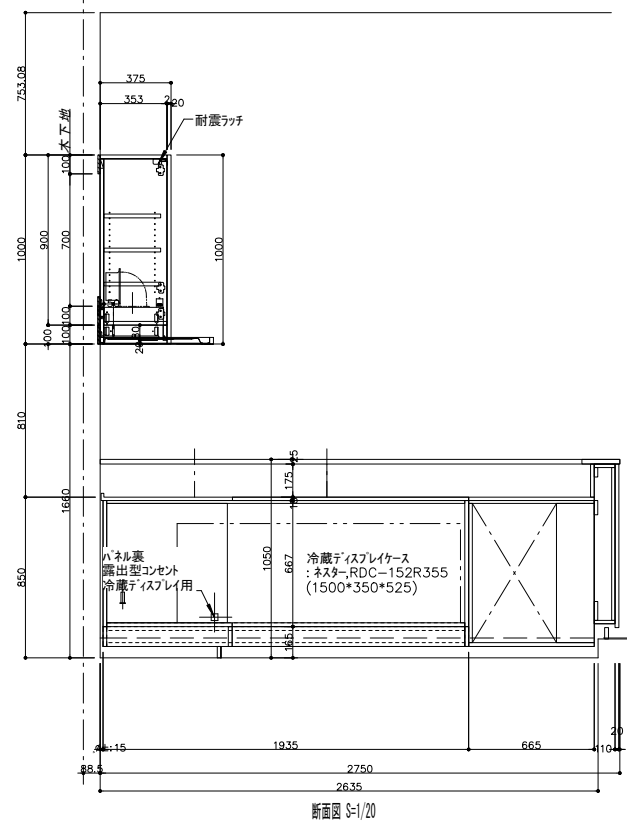
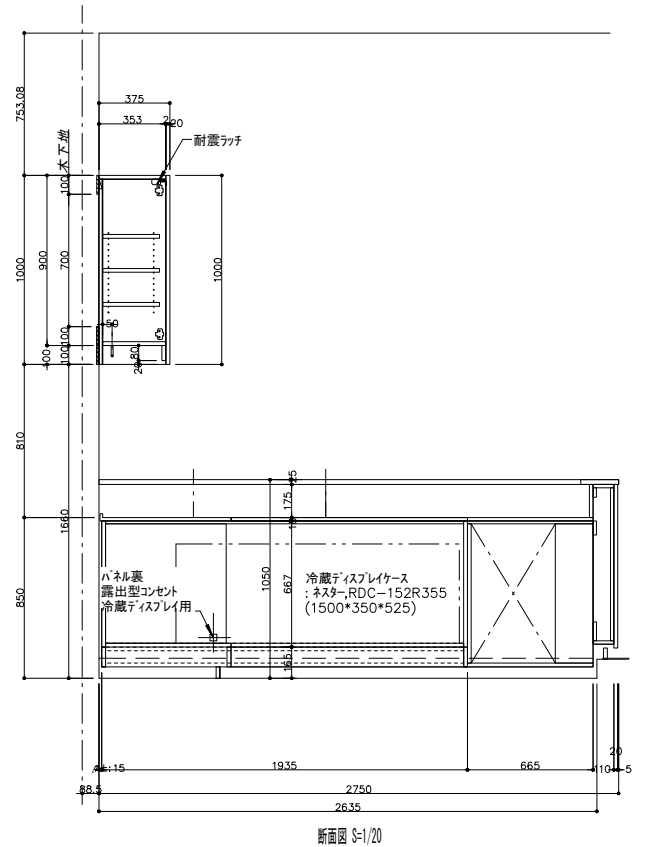
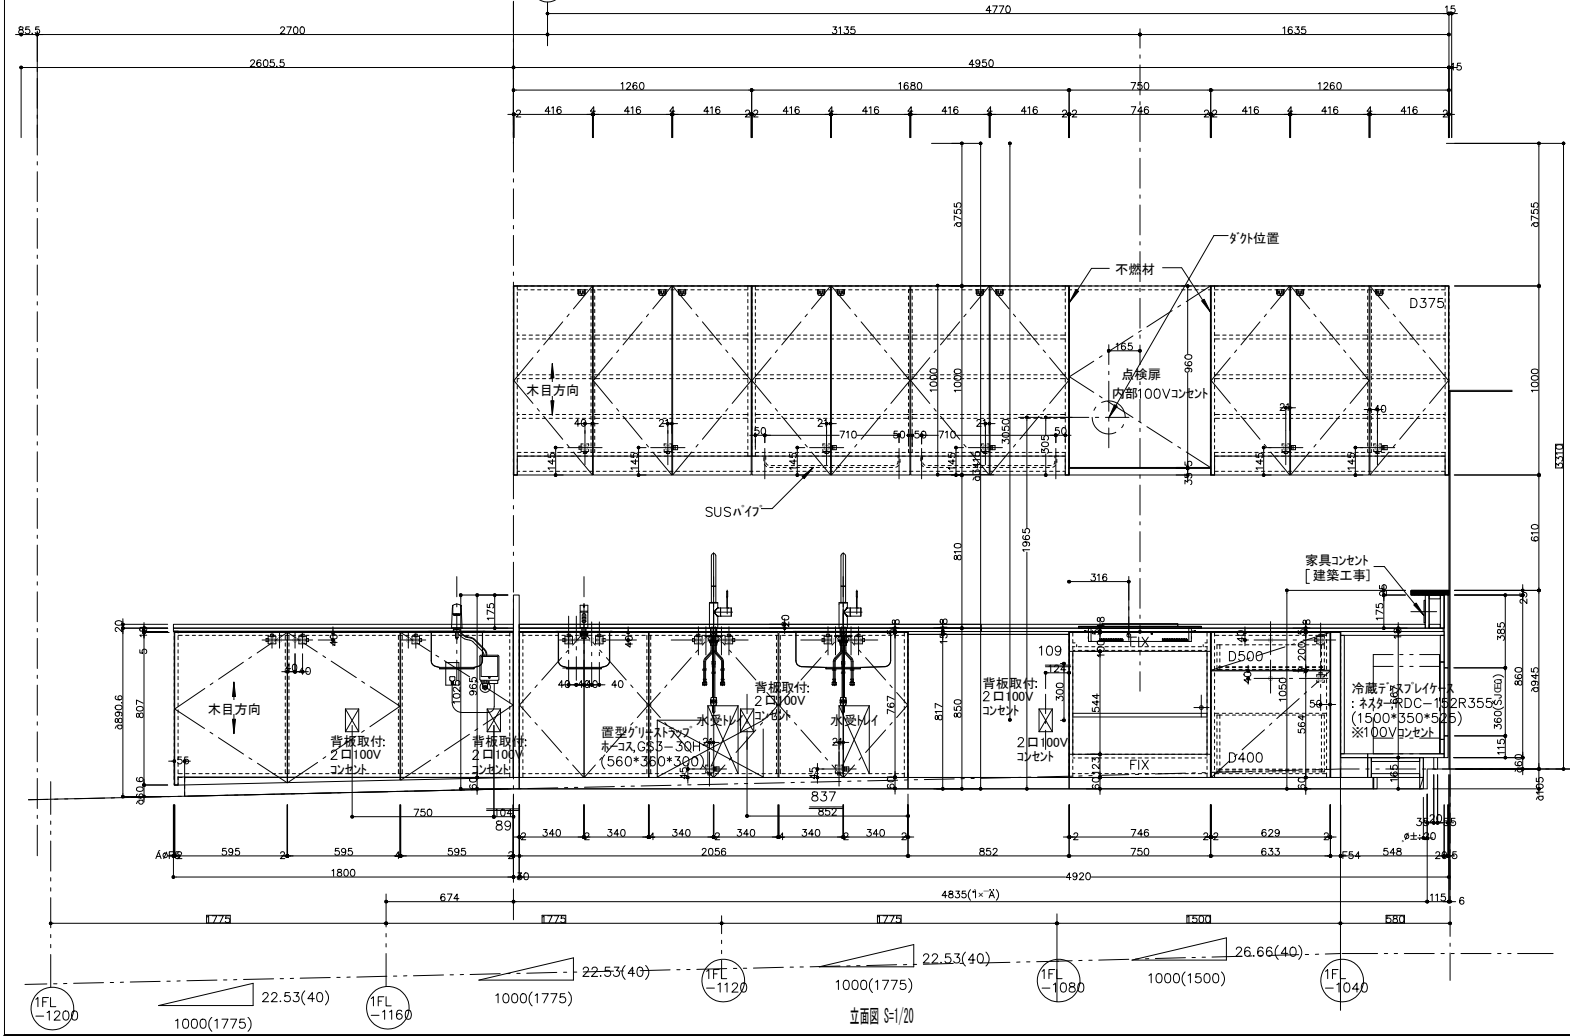
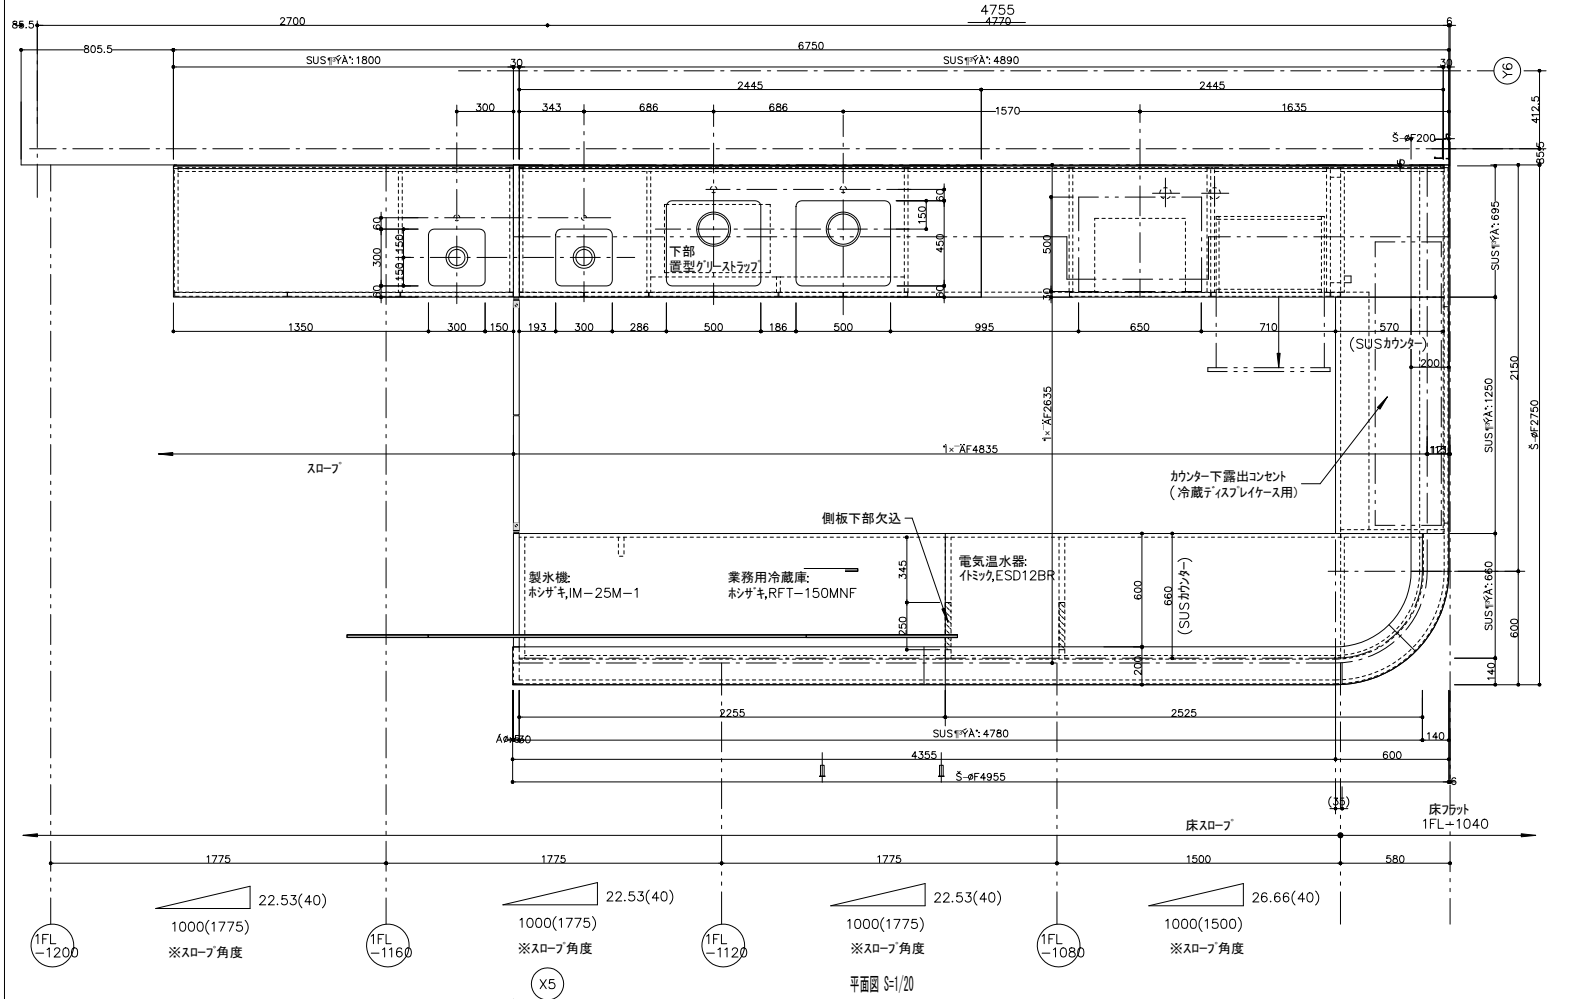


仕様	
カウンター	SUS304L1.0 ハイブレーション仕上げ シンク・ボウル(一体型) 板金シンク(ハイブレーション) 排水トラップ: マルチ,SBK-C1型(φ180)×2ヶ マルチ,2"MT-50A(φ115)×2ヶ
バックガード	SUS304L1.0 カウンター曲げ加工
自動単水栓	リクシル,AM-140C
手動単水栓	CERA,VLRB1CDR-16(クロム)
混合水栓 ※ペッド引出式	CERA,KW0151102 (水受けトレイ,HGS52054675)
レンジフード	富士工業,SERL-EC-751SI(※,型ダクHLD-15)
IH	三菱電機,CS-T34BFR
小型電気温水器	イミック,ESD12BRX215CO
冷蔵ディスプレイケース (別途)	ネスター,RDC-152R355
Ⓢ冷凍冷蔵庫 (別途)(備品工事)	ホシザキ,RFT-150MNF
Ⓢ製氷機 (別途)(備品工事)	ホシザキ,IM-25M-1
置型グリッドラップ (別途)	ホーコス,GS3-30H
Ⓢ電子レンジ (別途)(備品工事)	東芝,ER-PD7000
吊戸扉	オーク突板(板目ランダム貼り)縁付 クリアクレタ 全ツヤ消し仕上げ
腰板	オーク突板(板目ランダム貼り)縁付 クリアクレタ 全ツヤ消し仕上げ
笠木	オーク無垢材125(樹種未定) クリアクレタ 全ツヤ消し仕上げ
下台扉	パミミン化粧板 アイカ K-6003KN
スライドレール	スガツネ,L52145-510
引出レール	スガツネ
つまみ	スガツネ GLA-20
キャビネット内部	ホリ合板 #5414
キャビネット正面木口	テープ貼り #6003,(一部オーク突板貼り)
台輪	ホリ合板#6003, 一部扉同仕様
耐震パッチ	ムラサキ,PFR-T
吊戸下パイプ	SUS丸パイプφ10 HLT仕上げ
アジャスター	スガツネ,MN-25M8
錠	スガツネ,513-30-6(新規グループ)
(スネーサー-S型受座)	スガツネ,DS-05A A0051B-12

石本 + 畝森特定設計共同企業体

履歴	完成図作成 (施工者)	完成図承認	法務設計確認	法務設計確認	製作日	代表設計者	業務名称	業務契約コード	図面番号	管理建築士
	2018.07.31	日付 00.00.00	構造設計一級建築士	設備設計一級建築士	2015.12.28	十河 一樹	(仮称) 須賀川市市民交流センター建設工事	106161-03	A-194	一級建築士
	監理技術者 澤里 義雄	監理者 十河 一樹	証文付番号 第6345号	証文付番号 第1394号	ファイル名 00000	設計者 畝森 泰行	図面名称	縮尺 S:図示 (A1)		登録第190507号
	version.20150331	担当者 十河 一樹	木図(仕様書)に記載された事項は、構造関係規定に適合することを確認した。	木図(仕様書)に記載された事項は、設備関係規定に適合することを確認した。		一級建築士 第348173号	その他の家具図(1)	S:図示/2 (A3)		加藤淳一